

Legende:

- PW Pumpwerk
- DS — Druckleitung Schmutzwasser; Bestand aus 1.BA Vulkan-West
- — Schmutzwasserleitung; Bestand aus 1.BA Vulkan-West
- DS — Druckleitung Schmutzwasser; Bestand BWK alt
- — Schmutzwasserleitung; Bestand BWK alt
- Schachnummer
OK Schachtabdeckung
Rohrsohlenhöhe

Hinweis:

Plangrundlage von Geoinformation Bremen
 - ALK-Auszug 1.BA mit Straßenvermessung von 10.2010
 - ALK-Auszug Südbereich nach Gebäudeabbruch von 06.2011
 - Bestandsvermessung Büro Borstel & Horst von 07.2005, 2010 und 09.2011
 - Ortsbegehung Umtec 07.2011 + 03.2012

Dieser Bestandsplan basiert auf einem BWK Übersichtsplan für Ab- und Niederschlagswasserkanäle. Erstellt im Jahr 1986 mit dem Bearbeitungsstand 25.04.1990. Die Vollständigkeit der Kanalarstellung kann nicht garantiert werden.

Projekt **Gewerbegebiet Bremer Wollkammerei (BWK 2. Baustufe)**
Verlängerung Marschgehren + Zum Kammstuhl


Auftraggeber **FREIE HANSESTADT BREMEN**
Sondervermögen Gewerbeflächen (Stadt)

vertreten durch **WFB** Wirtschaftsförderung Bremen GmbH
 Wir schaffen Perspektiven
 Kontorhaus am Markt
 Langenstraße 2-4
 28195 Bremen
 Telefon: 0421 / 9600 - 10
 www.wfb-bremen.de

Projektsteuerung **INROS LACKNER AG.**
 Berater · Planer · Architekten · Ingenieure
 Niederlassung Bremen
 Lindenstraße 1A
 28175 Bremen
 Telefon: 0421 / 65 84 10
 E-Mail: bremen@inros-lackner.de
 www.inros-lackner.de

Planverfasser **Umtec | Prof. Biener | Sasse | Konert**
 Partnerschaft Beratender Ingenieure und Geologen
 Hafenstraße 7
 28357 Bremen
 Telefon: 0421 / 92759 - 0
 E-Mail: info@umtecpartner.de
 www.umtecpartner.de

Projekt-Nr. U157111	Leistungsphase Genehmigungsplanung	Datum 01.02.2013
bearbeitet Eggebrecht	Planarstellung	Maßstab 1 : 1.000
gezeichnet SN	Bestandsplan SW	Blatt 15711GP500
geprüft hvo		

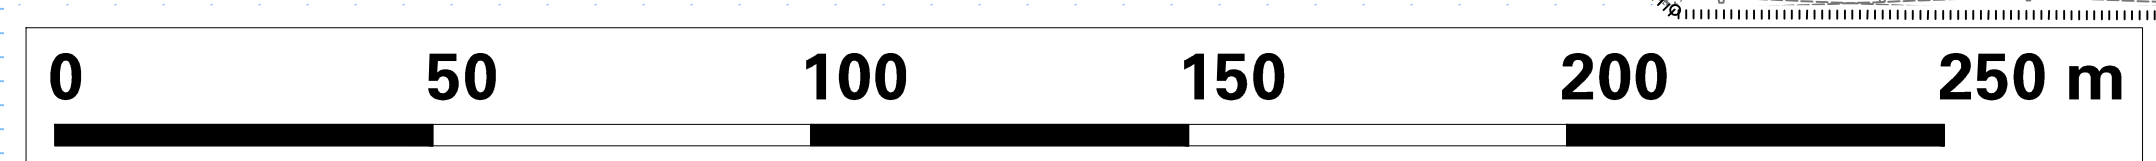

← Ebbe Weser Flut →